




nr 3

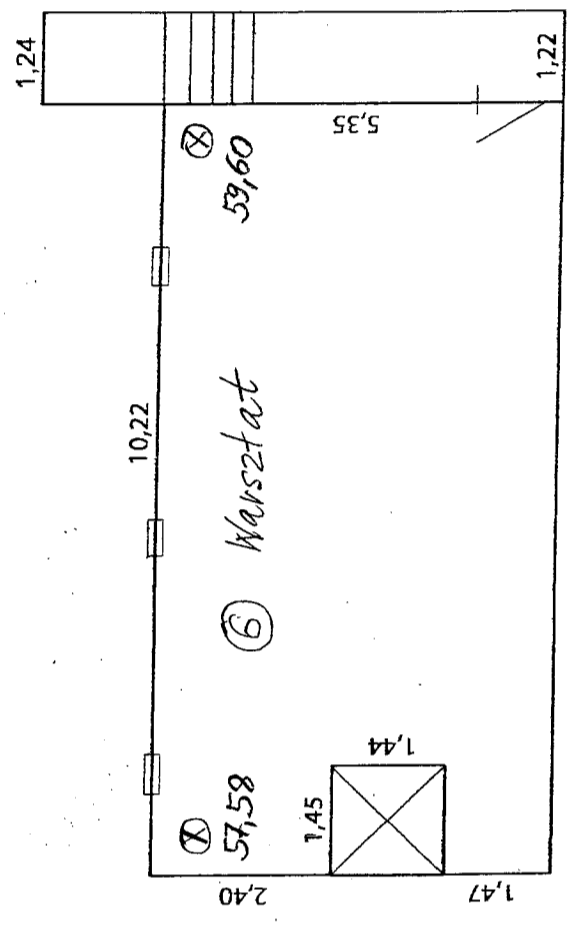


Piwnica

Legenda: patrz rys. 1

Rys. 2

Plan sieci logicznej  
 MOPS Kraków  
 KIS os. Stencane 15  
 Piwnica Skala 1:100  
 J. Stypinski 28.09.2006r.

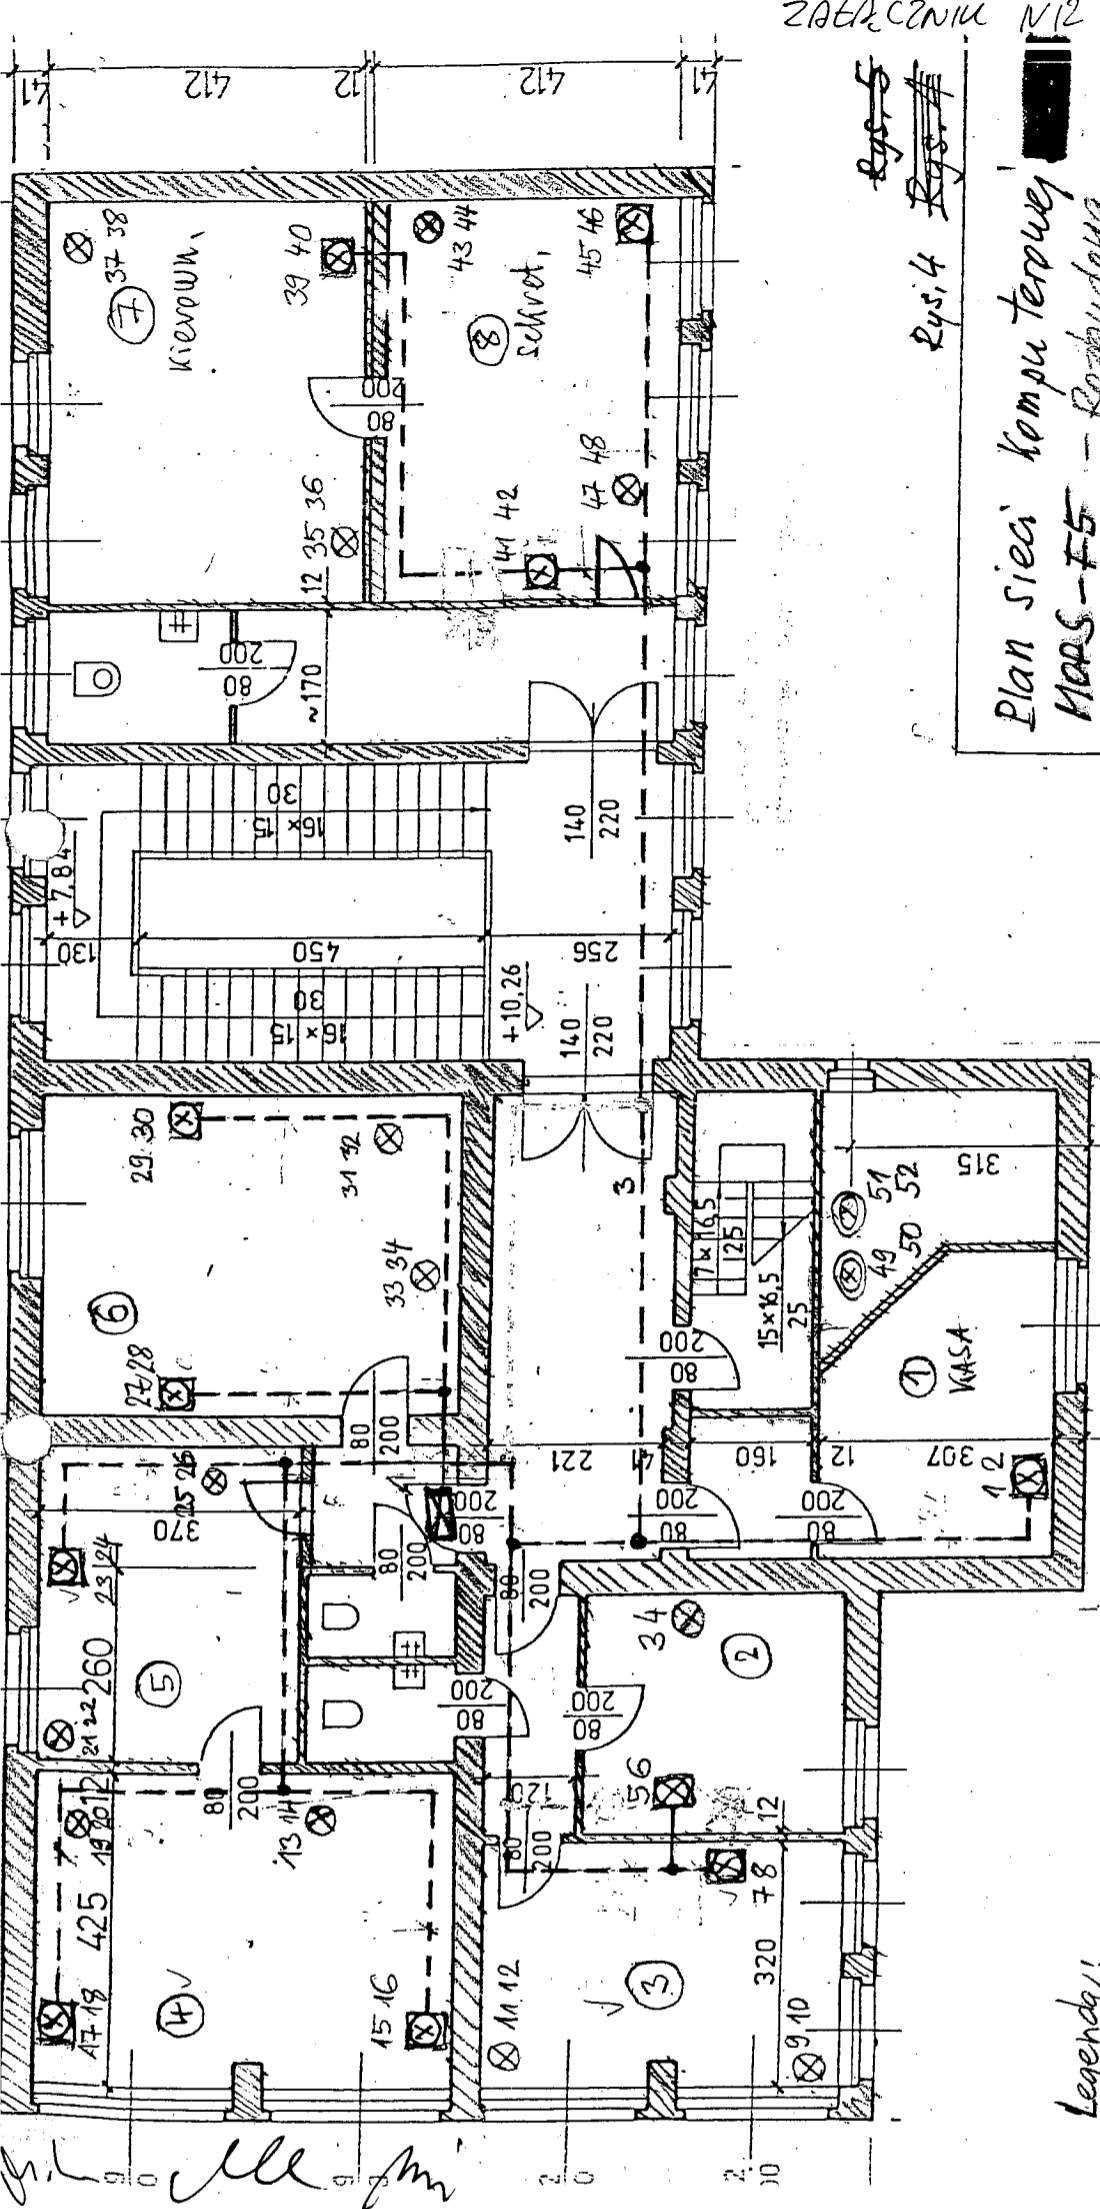

SPECYFIKACJA

5 09

Rys. 5

Rys. 4

Rys. 3

Budynek administracyjno-usługowy	
Kraków, ul. Praska 52	Data
Inwentaryzacja	
Architektura	Skala
Rzut II piętra	1:100

**Legenda:**

- ⊗ - gniazdo podwójne sieci logicznej z numerem punktu - istniejące - Mont.
- ⊗ - gniazdo podwójne sieci logicznej z numerem punktu - <sup>istniejące</sup> ~~projektowane~~ - 13szt.
- ⊗ - szafa dystrybucyjna, wisząca (w przedpieniu do pok. 5)
- ⊗ - gniazdo podwójne sieci logicznej z numerem punktu - 2szt.


~~26.08.2005~~, J. Stypinski / PJ  
28.09.2006 r.


INWENTARYZACJA OBIEKTU  
 SZKOLNEJ 54 PARTER

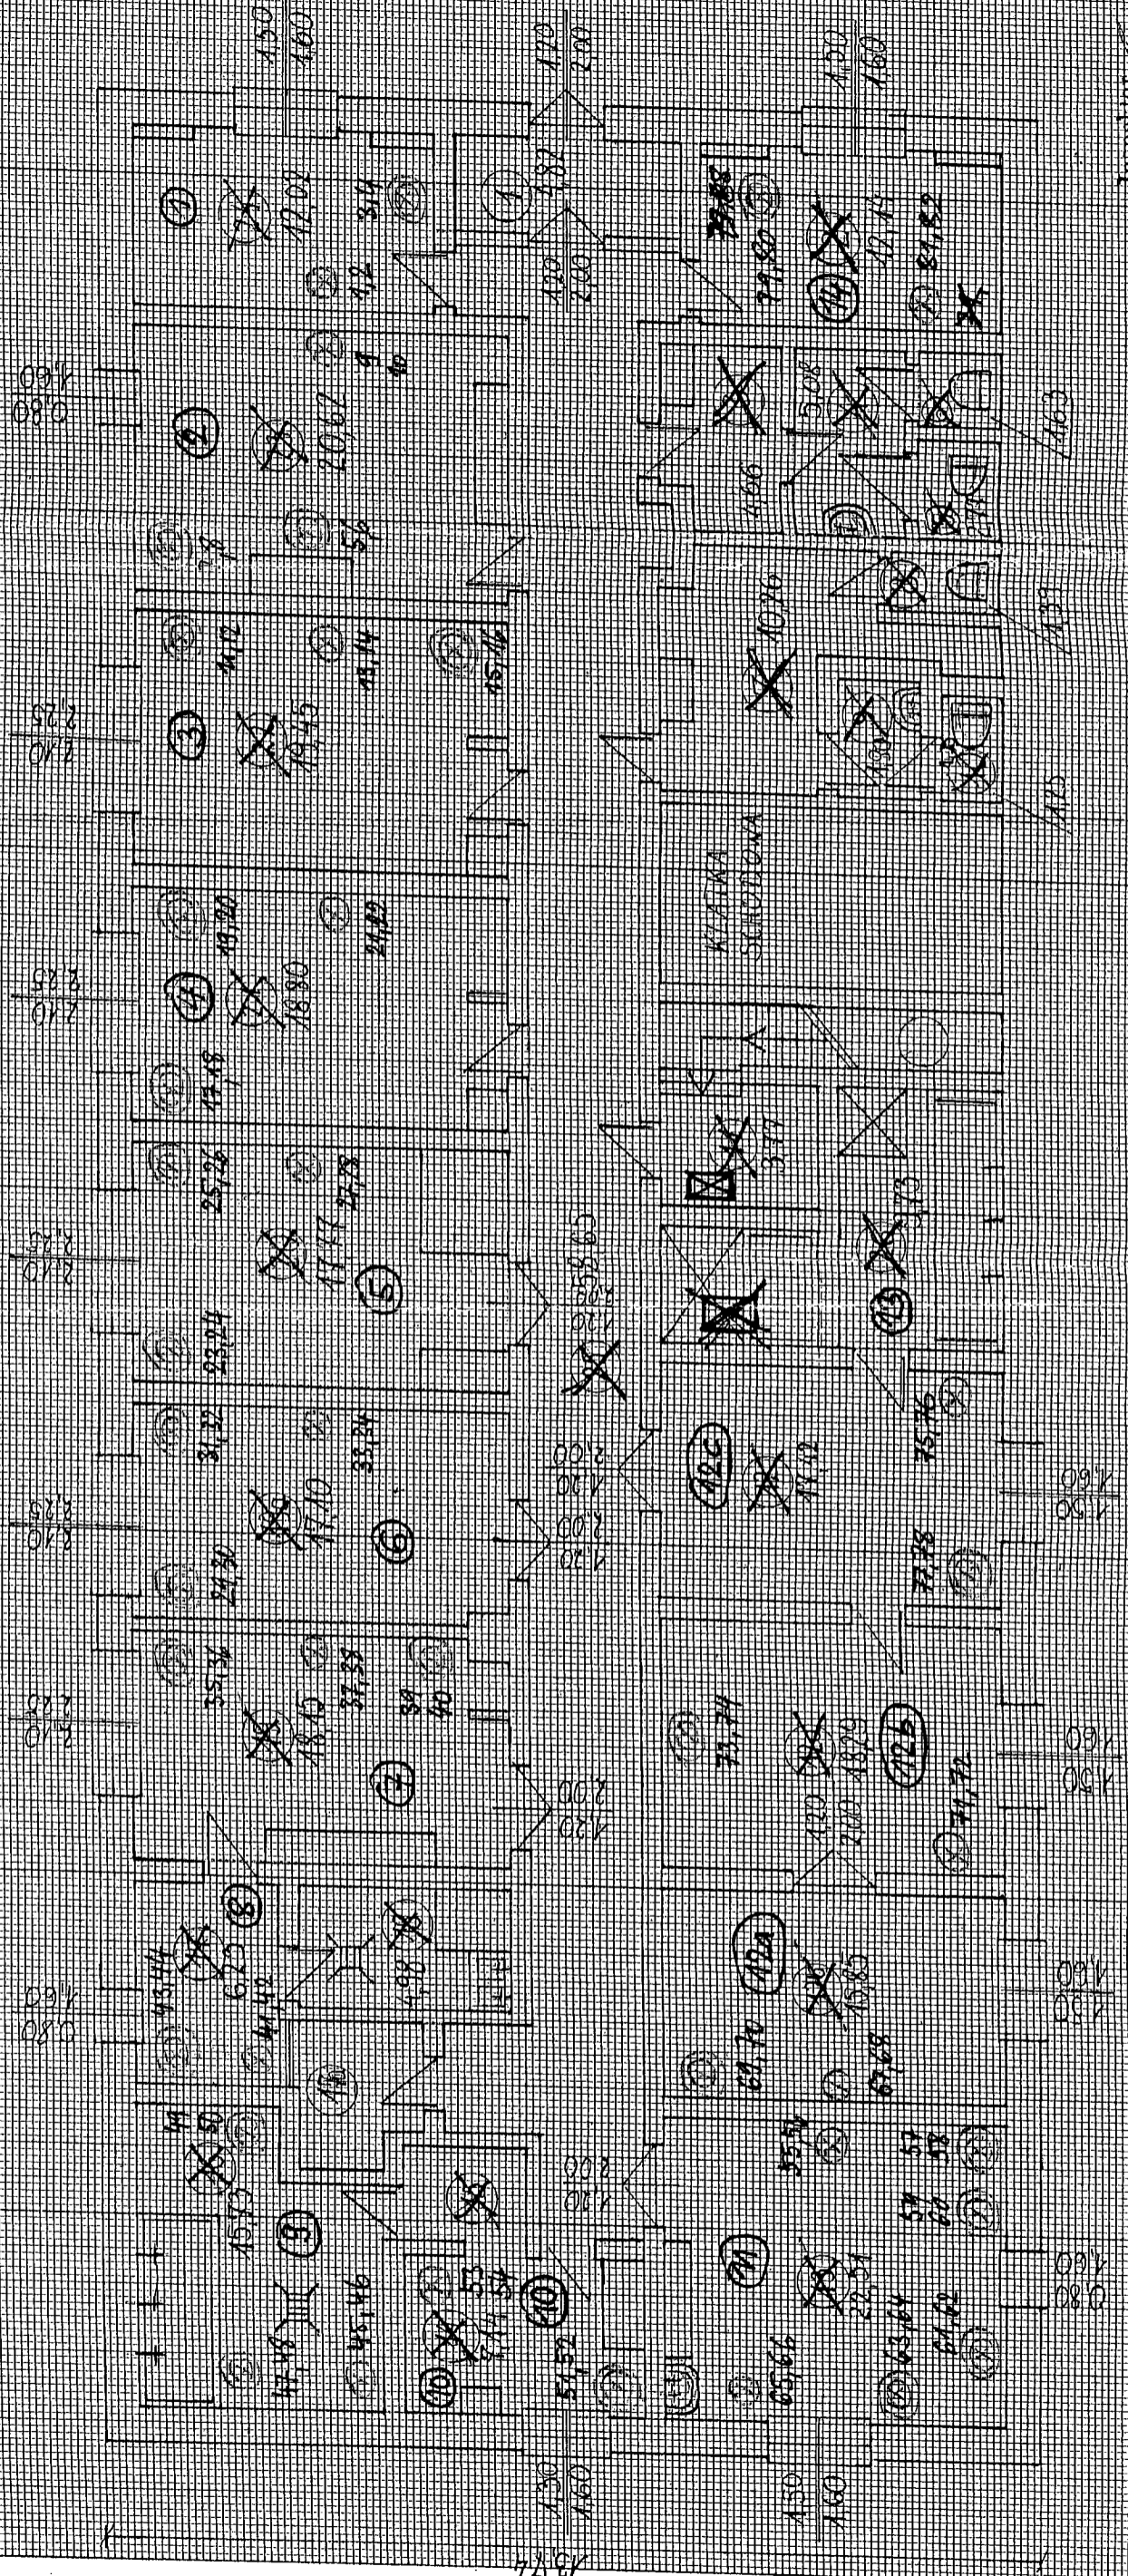

Inspektor  
 J. Sępiński

J. Sępiński