

 w dniu **11 MAR 2010**
 7546/0205/10
 11 MAR 2010
 Kraków, 11 MAR 2010
 (funkcja i nazwisko, podpis, pieczęć)
 (nazwa i adres urzędu)



INWENTARYZJA POWYKONAWCZA PALIUMOWNICZYCH

Sekcja : 107ID-4/072C-3
 Województwo : małopolskie
 Miasto: Kraków
 Jed. ewid. : Kraków 24
 Obręb: 14

Skala 1 : 500 Nr k.s.rob.: 5/02/2010
 Nr KER.G: 3546-205/2010
 Obiekt : ul. T. Kościuszki dz 410
 Poziom odniesienia : Amsterdam
 Układ współrzędnych : lokalny m. Krakowa

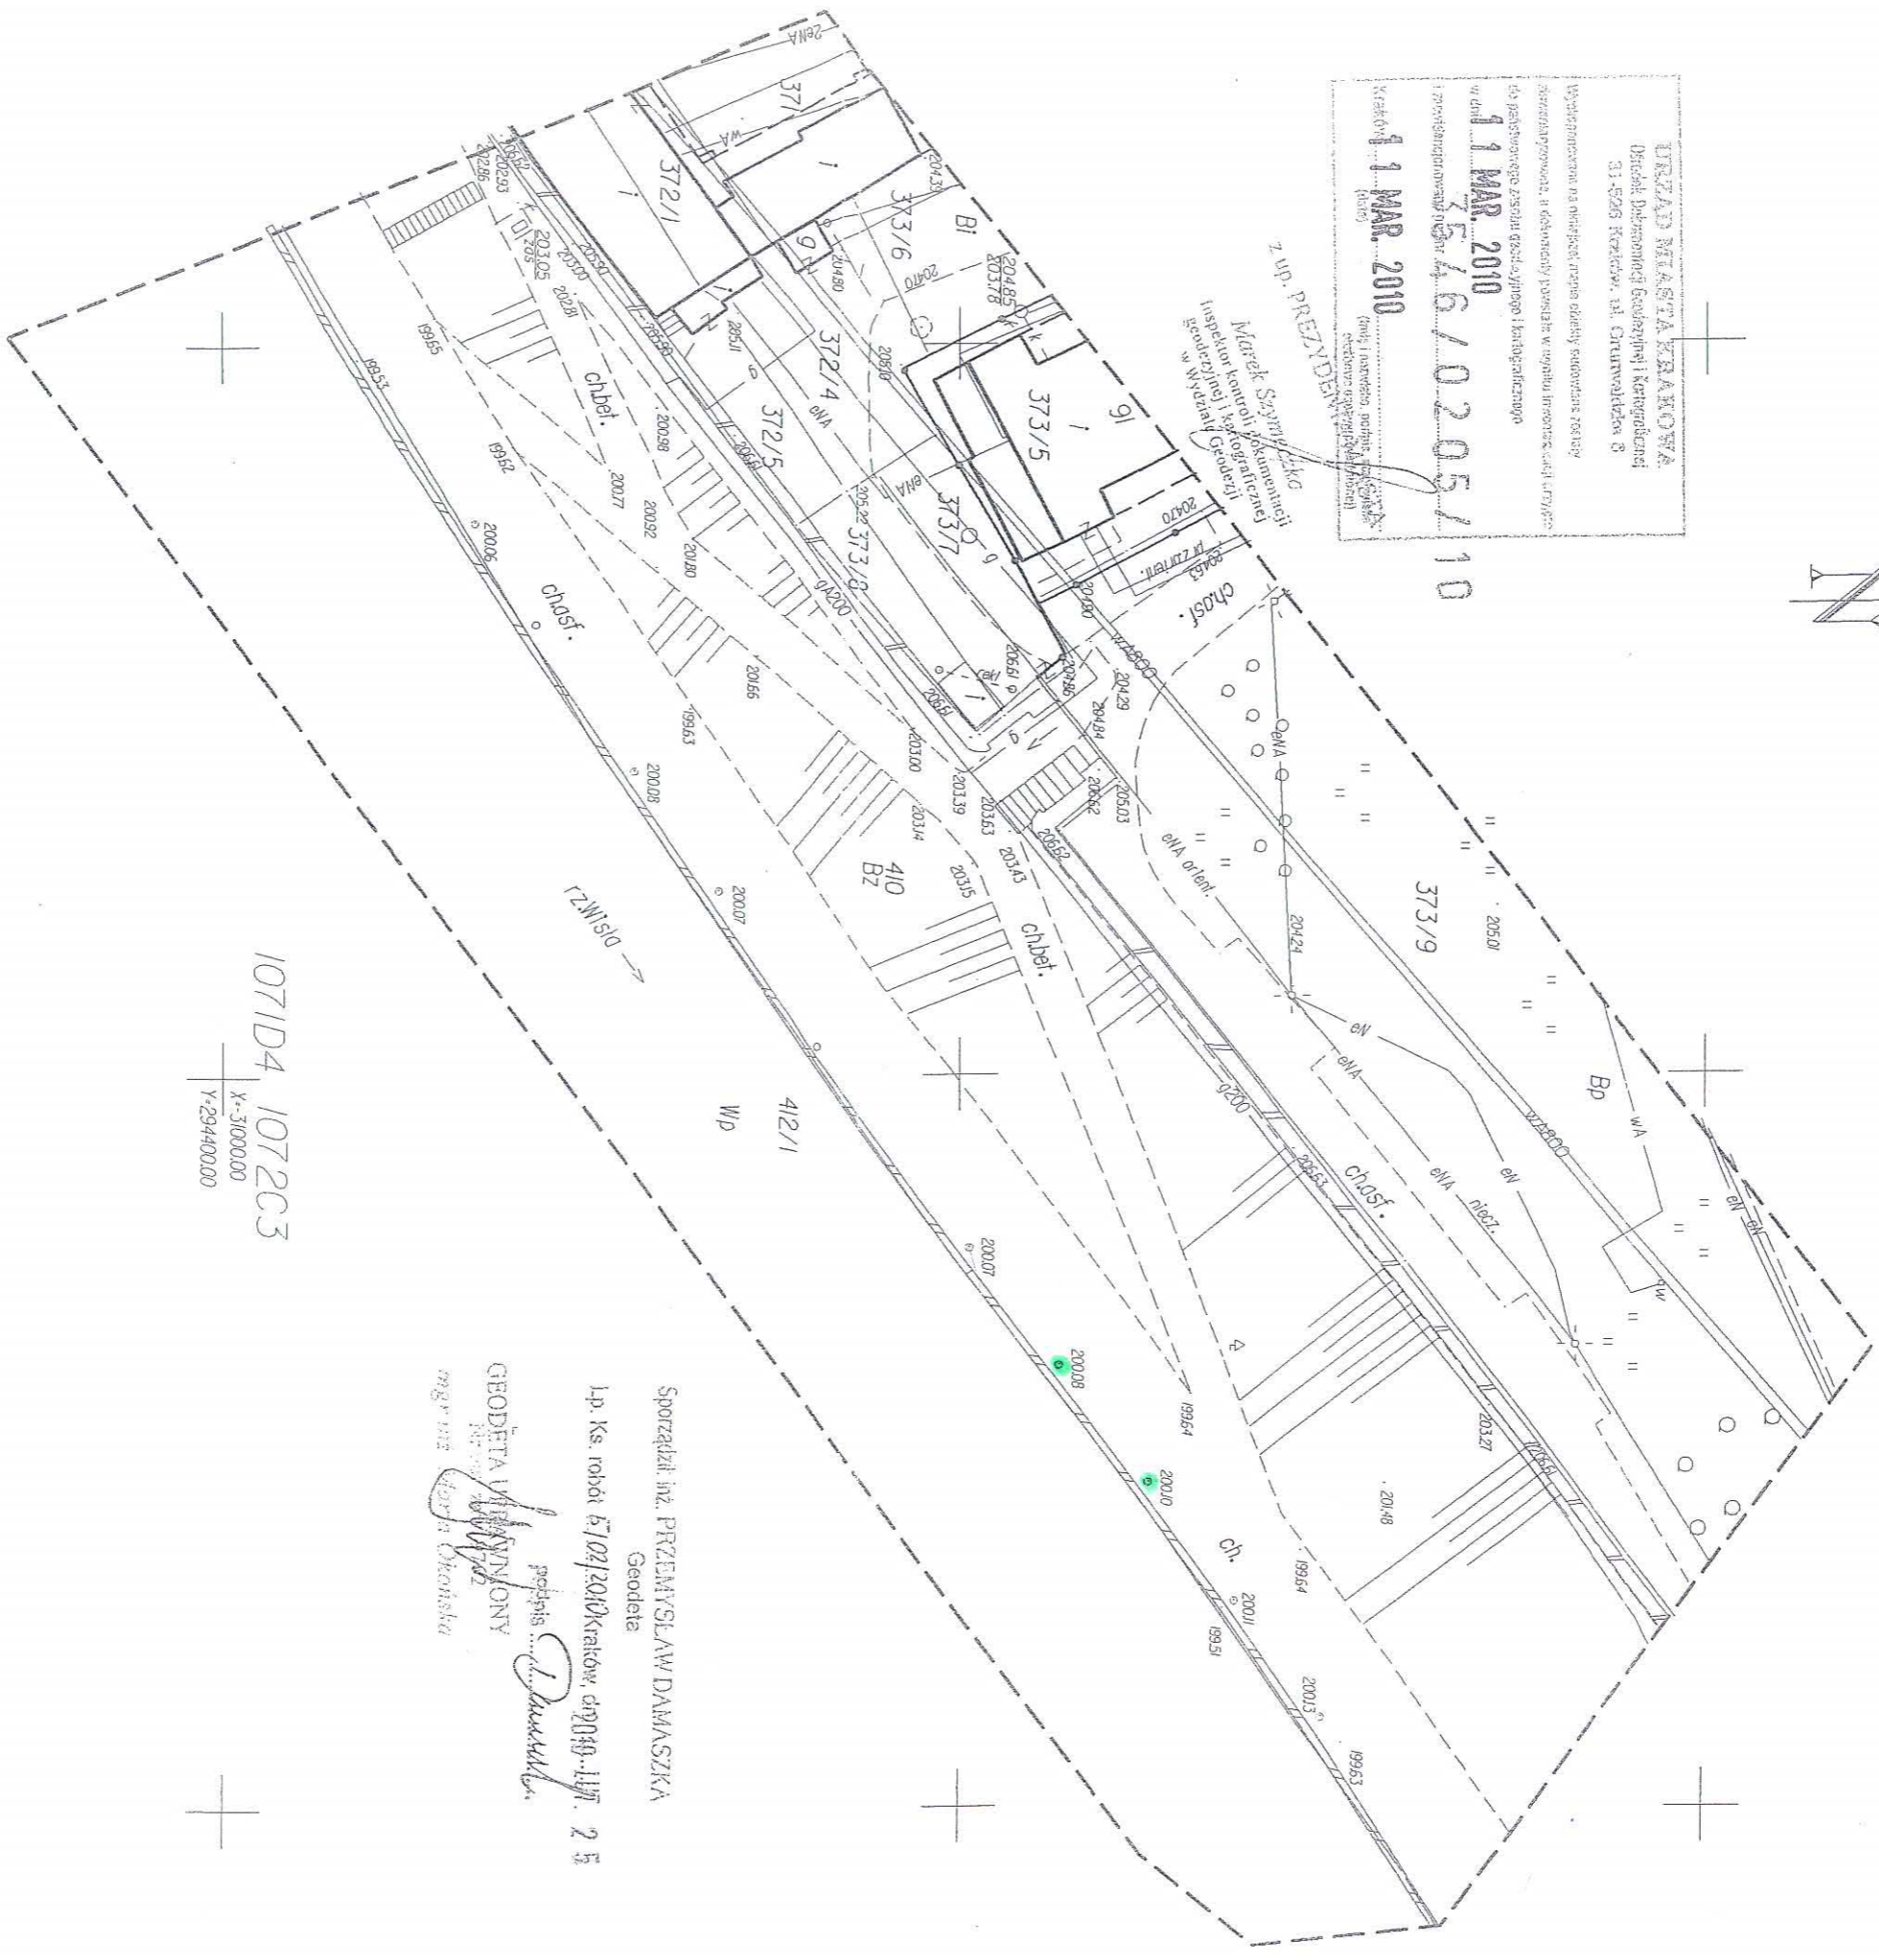


Sporządził: inż. PRZEMYSŁAW DAMASZKA
 Geodeta
 GEODETA WYKONAWCZY
 mgr inż. *Przemysław Damaszk*
 mgr inż. *Edyta Chruszka*

107ID4 1072C3
 X=3100000
 Y=29440000

Zarząd Infrastruktury Sportowej
 w Krakowie
 ul. Walerego Sławka 10
 30-633 Kraków

Załącznik
 do zarządzenia nr
 Prezydenta Miasta Krakowa
 z dnia

LEGENDA

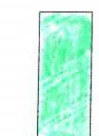

teren przeznaczony do oddania w dzierżawę
 na rzecz Pana Jana Kozioła