


Zobraznik do Zarządzenia nr
Prezydenta Miasta Krakowa
z dnia

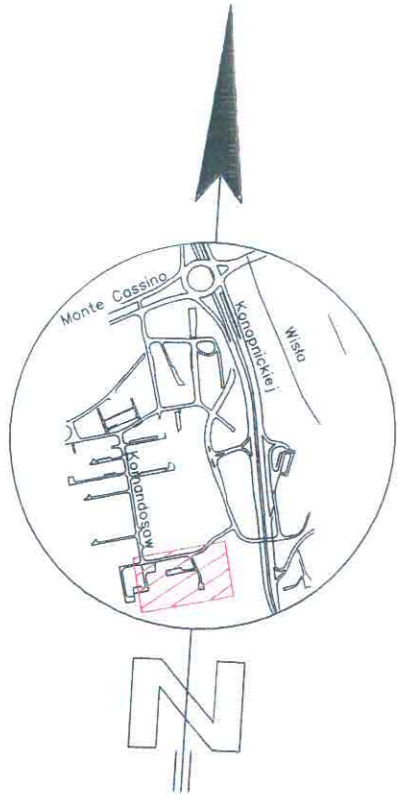

Orientacja

ID: GD-13.6640.10697.2017
NR ZLECENIA: 253/2017

INWENTARYZACJA POWYKONAWCZA SIECI CENTRALNEGO OGRZEWANIA

Skala : 1: 500
sekcja : 7.125.11.23.1.3
miasto : Kraków ul. Komandosów
j. ewid.: Podgórze obręb : 11
j. ewid.: 126104_9.0011
działki : 142/1

Układ odniesienia wysokości: Kronsztadt 86
Układ współrzędnych poziomych "2000"

Wykonano dnia: 22.12.2017r

GEOMAX

43-330 Heczmarowice, ul. Piękna 33
NIP 937-237-68-70. REGON 121011760
tel. 660 613 198, 504 292 643
www.geomax.pl

GEODETA UPRAWNIONY
świadectwo nr 22594

mgr inż. Łukasz Kacorzak

