

Działka ewid. nr 73/8, nr KW: KR1P/00282976/7

Właściciel: Skarb Państwa

Całkowity obszar służebności - 0,19m²

Działka ewid. nr 235/4, nr KW: KR1P/00282976/7

Właściciel: Skarb Państwa

Całkowity obszar służebności - 6,54m²

Nazwa obiektu: Kraków, ul. Klimeckiego

Rodzaj pracy:


Inwentaryzacja powykonawcza stacji trafo

	Data:	Imię i nazwisko podpis wykonawcy		GEOPOINT DARIUSZ CZARNECKI
Pomierzył:	29.09.2021	<i>[Signature]</i> GEOPOINT DARIUSZ CZARNECKI nr. 73/54	Woj.: małopolskie	
Sprawdził:		mgr inż. Monika Kawlak	powiat krakowski	Szkiec połowy nr 1
			Jed. ewid.: 126104_9 Obręb: Nr 0014	

istn. linia kablowa nN
kier. ZK 4689/RD-3 NA2XY-J 4x240mm²

istn. linia kablowa nN
kier. ZK 345/RD-3 NA2XY-J 4x120mm²
kier. ZK 22552/RD-3 NA2XY-J 4x35mm²
kier. ZK 1433/RD-3 NA2XY-J 4x240mm²

istn. linia kablowa SN
rel. 34729-3300 3x XRUHAKXs 1x120/25mm²
rel. 3300-3667 3x XRUHAKXs 1x120/25mm²
rel. 33884-3300 3x XRUHAKXs 1x120/25mm²

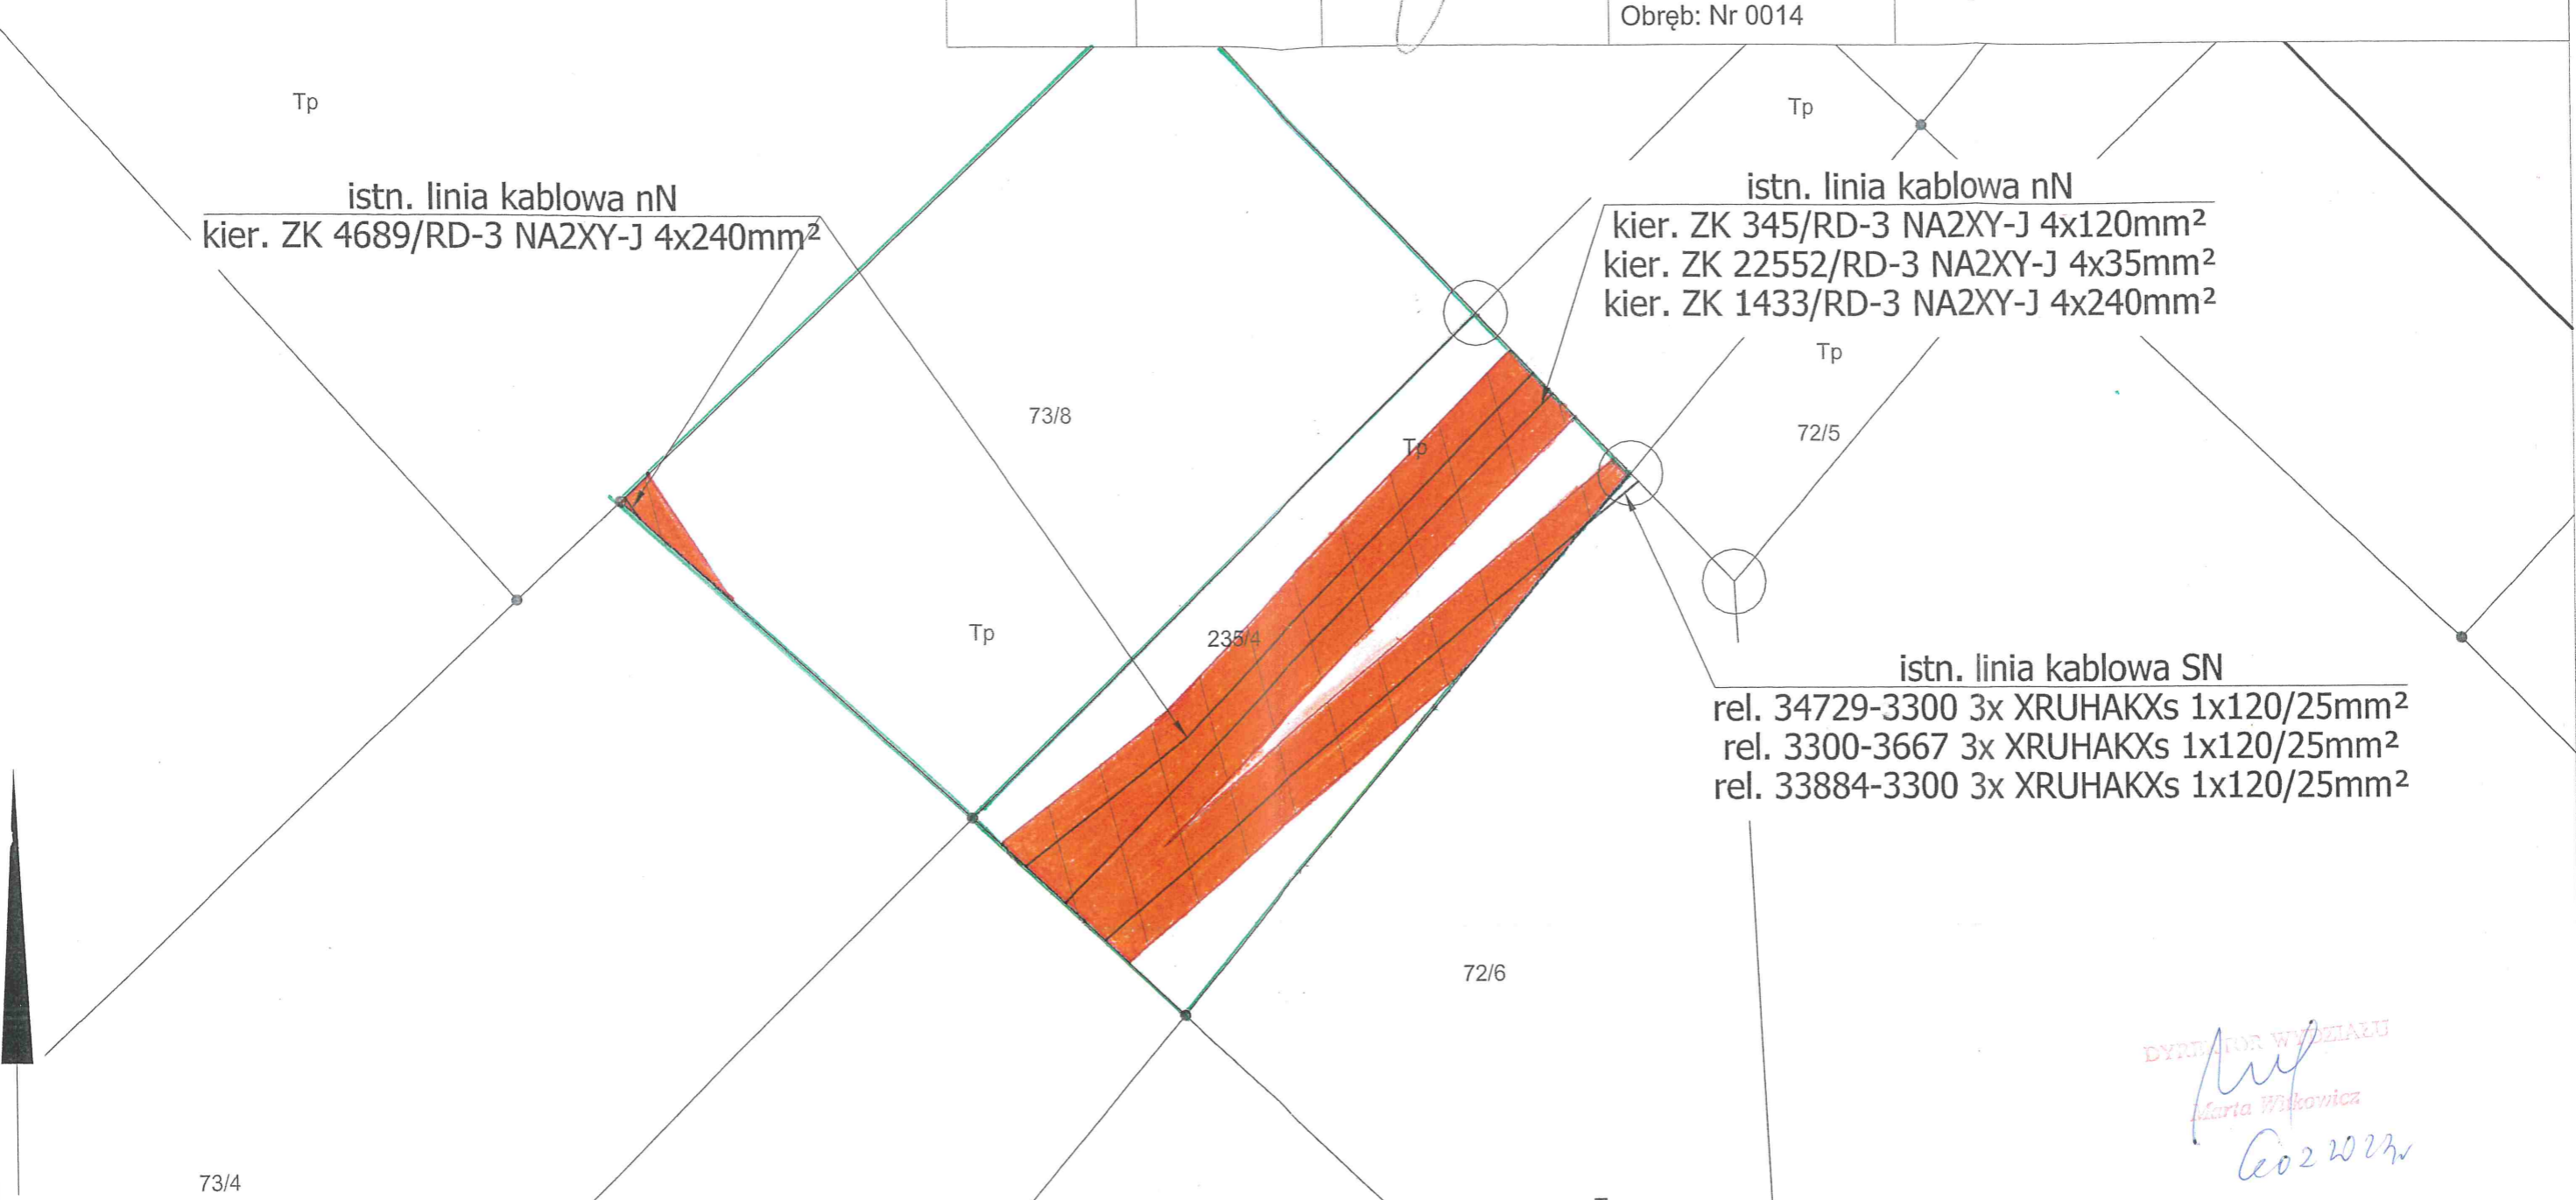

dyrektorka wydziału
[Signature]
Marta Wilkoviča
2022

MAPA EWIDENCYJNA

województwo: małopolskie
powiat: M. Kraków
jedn. ewid.: Podgórze
obręb: 0014
nr działki: 238/3
sekcja: 7.125.11.19.4.4, 7.125.11.20.3.3
arkusz mapy w KUL:

układ współrzędnych: 2000
stan na dzień: 10-02-2021
wykonano przez: Agnieszka Gos

Potwierdza się zgodność niniejszej kopii z treścią materiału constatowanego zasobu geodezyjnego i kartograficznego.	
Organ prowadzący, parafowany, adres: geodezyjny i kartograficzny	PREZYDENT MIASTA KRAKOWA
Nazwa materiału zasobu	mapa ewidencyjna
Identyfikator ewidencyjny materiału zasobu	2511-1016/2012
Data wykonania kopii	10-02-2021
mgr inż. Monika Kawlak reprezentująca DITP	

Załącznik graficzny do Zarządzenia Prezydenta Miasta Krakowa

Nr z dnia

Legenda Skala 1:50

- pas służebności przesyłu
- granica działki